




O Parque Tecnológico tem como missão atrair organizações e empresas para seu ambiente de inovação, com intuito de conectar esses atores com a Universidade Federal do Rio de Janeiro, para realização conjunta de atividades de pesquisa, desenvolvimento e inovação.

O Parque Tecnológico da UFRJ é um ambiente de inovação em consolidação. As instituições que ingressam em suas áreas, em síntese, buscam cooperação com a Universidade para desenvolvimento de projetos de pesquisa, desenvolvimento e inovação. Por vezes, estas empresas, denominadas Cessionárias, precisam expandir transitoriamente sua área de modo a concretizar seus projetos. Todavia, o Parque nem sempre possui áreas edificadas disponíveis para propiciar tal expansão. Assim, com a intenção de viabilizar espaços que possam ser providos às Cessionárias, concebeu-se o conceito de expansão em terrenos por meio de assentamento de contêineres em parcelas de terreno, o que às expensas da Cessionária permitirá, transitoriamente, que ela realize suas atividades, podendo, eventualmente, deslocar-se para uma área edificada.


Nesta esteira, atendendo a uma outra situação que engloba as instituições que desejam ingressar no ambiente de inovação, para consecutar seus projetos de pesquisa, desenvolvimento e inovação, mas não o conseguem por indisponibilidade de espaços no Parque. Desta feita, será dada a oportunidade para tais empresas ocuparem transitoriamente espaços em terreno, instalando-se em contêineres às suas expensas, de modo que possam realizar suas atividades em cooperação com a Universidade, podendo, eventualmente, deslocar-se para uma área edificada.

A submissão das propostas ocorrerá por meio eletrônico em “**Para se candidatar, clique aqui**”.

Para quaisquer esclarecimentos entrar em contato com: [articulacoes@parque.ufrj.br](mailto:articulacoes@parque.ufrj.br)

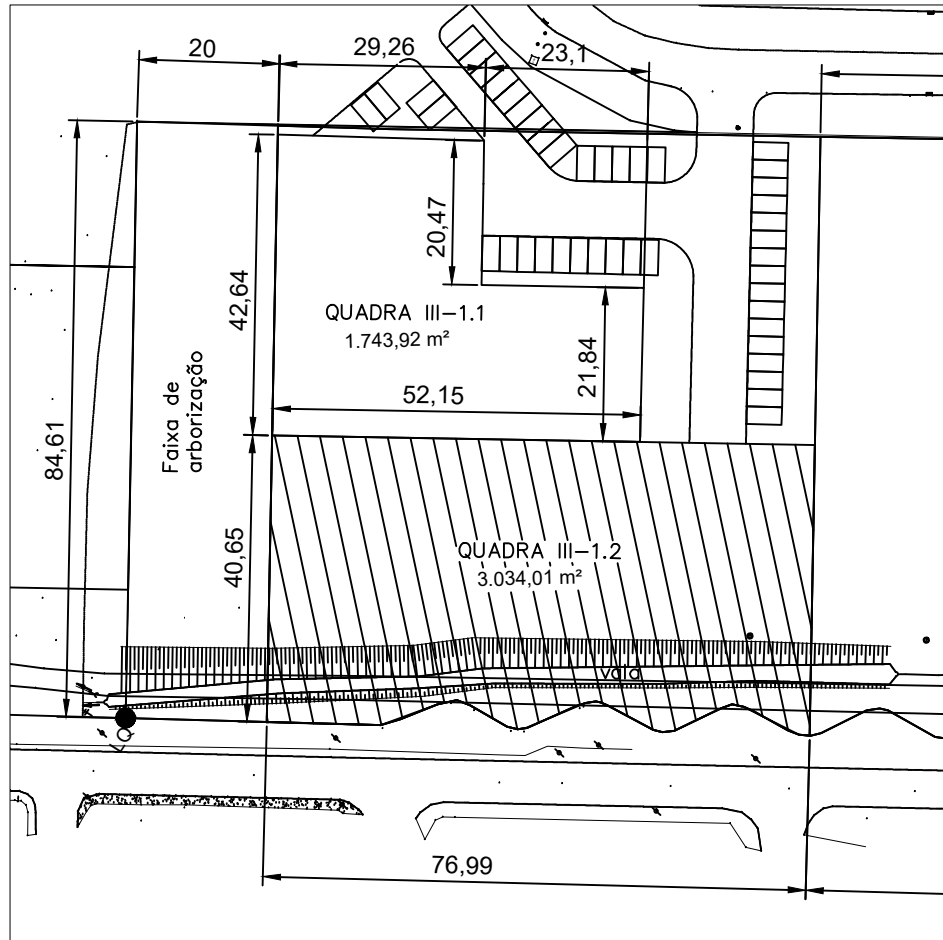

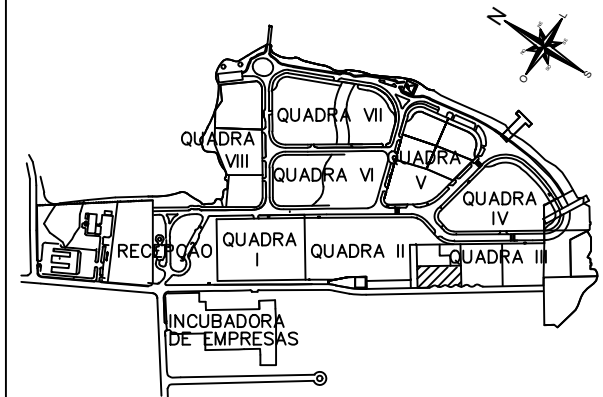

1 PLANTA DA QUADRA III-1.2  
ESCALA 1/500



2 LOCALIZAÇÃO QUADRA III-1.2  
(SEM ESCALA)

Rev.	Data	Arquit. ou base	Revisão	Descrição	Aprov.
2					
1					

		 UNIVERSIDADE FEDERAL DO RIO DE JANEIRO	
Nome do Cliente: PARQUE TECNOLÓGICO - UFRJ		Nome do Edifício: Quadra / Lote: QUADRA III / 1.2 III - 1	
Tipo de Projeto / Qualidade de Projeto: URBANIZAÇÃO / LOTEAMENTO		Fase do Projeto / Status: AS BUILT/CONCLUÍDO	
Objeto / Setor: MAPEAMENTO / QUADRA III - 1		Escala: 1:500	
Título do Desenho: PLANTA DE URBANIZAÇÃO		Data: 23/02/2022	
Resp. Técnico / Assinatura: TERESA COSTA		N° de Reg. Órgão de Classe:	
Colaboração: ISABELLE SOARES		Arquivo Magnético: 01PTQIII123_ARABSI0r00.dwg	

01

01